



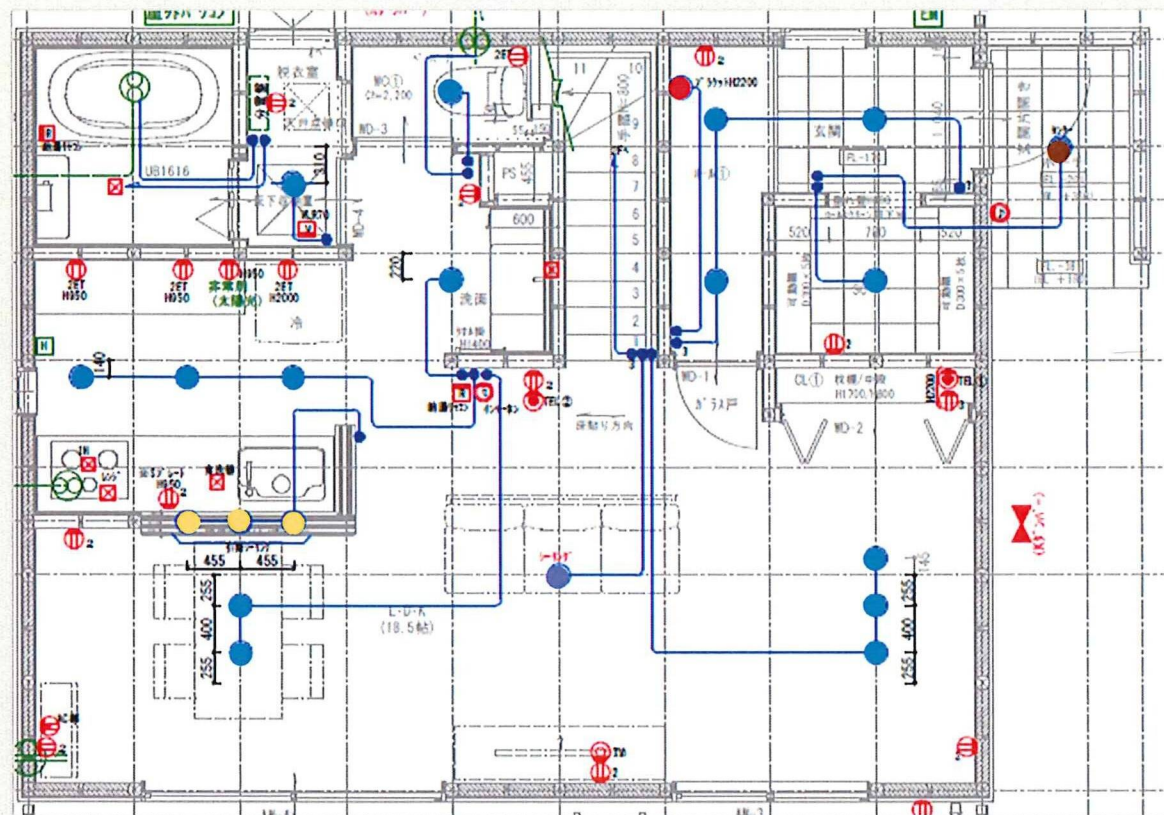

1階

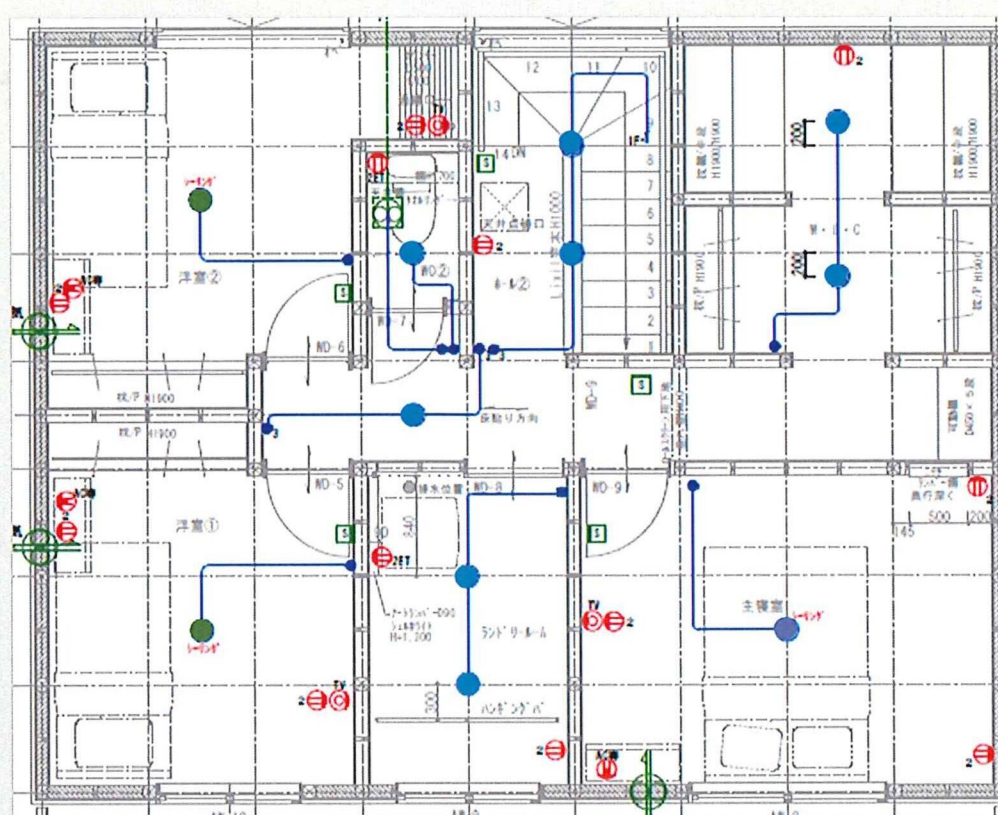


2階

ドアホン：VL-SZ30KL
(Panasonic)



内部SW：アドバンス
マッドホワイト

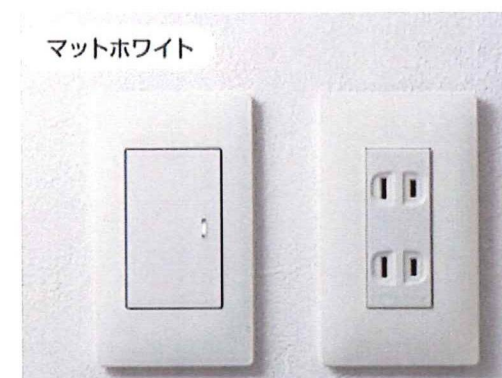

引っ掛けシーリング


● × 3

玄関ブラケット

● × 1


OB 255 343 LC

~~OB255127LR~~

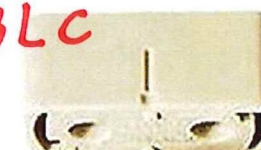

決定!

外部：スマーデザインシリーズ
ブラック

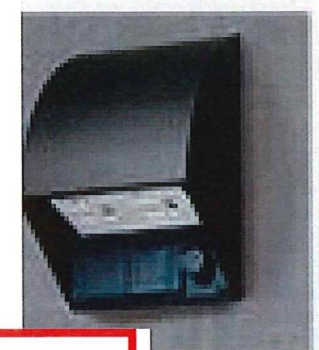

決定図

2025. 3. 8

ポーチ灯
● × 1

DDL-4496YW



高気密Se形 | 人感センサー | 連動マルチタイプ

DDL-4496 YW
電球色 / 2700K・Ra83

定格光束 消費電力 固有エネルギー消費効率
520lm 7.7W 67.5lm/W

¥18,800-(税抜) (LED内蔵)

LED LED 7.7W 白熱灯60W相当

●アルミダイカスト 白塗装

●アクリル 乳白(マット)

●径φ111 埋込穴φ100

●埋込深80mm 0.5kg

●14VA

●点灯照度調節機能付(暗・明・切)

●点灯保持時間(1分)

●拡散パネル付

●AC100V

●光源寿命50,000時間

●取付可能天井厚5~25mm

●調光器併用不可

【連動器具について】

LED調光タイプ60VAまで

強制 ON 非調光

ソフト スタート 60°

フェード アウト 0.1m

埋込 必要高 80

LED×LED 不可

防雨形

埋込穴 100

温度保護 機能付

基本照明ダウライト

● × 23 (15+8)

DDL6102AW



※温白色

COBタイプ | 高気密Se形

DDL-6102 AW
温白色 / 3500K・Ra83

定格光束 消費電力 固有エネルギー消費効率
470lm 4.6W 102.1lm/W

¥3,600-(税抜) (LED内蔵)

LED LED 4.6W 白熱灯60W相当

●銅板 白塗装

●アクリル 乳白(マット)

●径φ116 埋込穴φ100 埋込深70mm 0.3kg

●8VA

●拡散パネル付

●AC100V

●光源寿命60,000時間

●取付可能天井厚5~25mm

●調光器併用不可

LED×LED 不可 非調光

防雨形 60°

温度保護 機能付 0.1m

埋込 必要高 80

LED×LED 不可

防雨形

埋込穴 100

温度保護 機能付

洋室①②

● × 2

DCL40507



タイマー付リモコン・ブルレス | 調色調光タイプ

DCL-40507
昼光色 / 6500K・Ra83 ~ 電球色 / 2700K・Ra83

LED LED 29.5W 3699lm 29.5W 125.3lm/W

¥22,000-(税抜) (LED内蔵)

●アクリル 乳白(マット)

●径φ510 高128mm 1.6kg

●ブルレススイッチ付(全灯・※点灯・常夜灯)

※消灯時の調色調光状態

●調色機能付(6500K~2700K)

●調光機能付(5%~100%)

●常夜灯6段階調光

●AC100V

●光源寿命40,000時間

●消費効率高白色時

●調光器併用不可

●シーンコントローラーは使用できません。

クイック取付式


カバー・回転式

傾斜天井 55° 図面取付パーツ DP-40091 可能 傾斜天井 55° 図面取付パーツ DP-40638

リビング・主寝室シーリング

● × 2

DCL40508

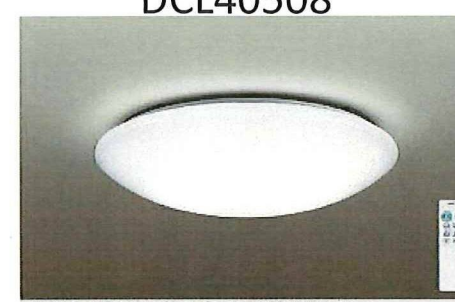

タイマー付リモコン・ブルレス | 調色調光タイプ

DCL-40508
昼光色 / 6500K・Ra83 ~ 電球色 / 2700K・Ra83

LED LED 34W 4299lm 34W 126.4lm/W

¥26,000-(税抜) (LED内蔵)

●アクリル 乳白(マット)

●径φ510 高128mm 1.6kg

●ブルレススイッチ付(全灯・※点灯・常夜灯)

※消灯時の調色調光状態

●調色機能付(6500K~2700K)

●調光機能付(5%~100%)

●常夜灯6段階調光

●AC100V

●光源寿命40,000時間

●消費効率高白色時

●調光器併用不可

●シーンコントローラーは使用できません。

クイック取付式

カバー・回転式

傾斜天井 55° 図面取付パーツ DP-40091 可能 傾斜天井 55° 図面取付パーツ DP-40638

玄関ブラケット

● × 1

OB 255 343 LC

~~OB255127LR~~



高演色LED 白熱灯器具60W相当

OB 255 127LR
¥22,800(税抜き)

調光器別売

電球色

固有エネルギー消費効率 74.5 lm/W

定格光束 440 lm

定格消費電力 5.9 W

Ra 94

2700K

化粧ネジ式

●LED

●銅(黒色チタニウム)

●ガラス(アンバー色・ヒビ模様入)

●巾124 高259 出198 1.0kg

●光源寿命40,000時間

●連続調光100~5%・位相制御

●別売調光器: LC 211・212P1・214・216・217・702・613・615

●6VA(100V)

PG House



西野敬一郎様・さやか様

邸新築工事

Lighting

Plan

(図番 7-3)

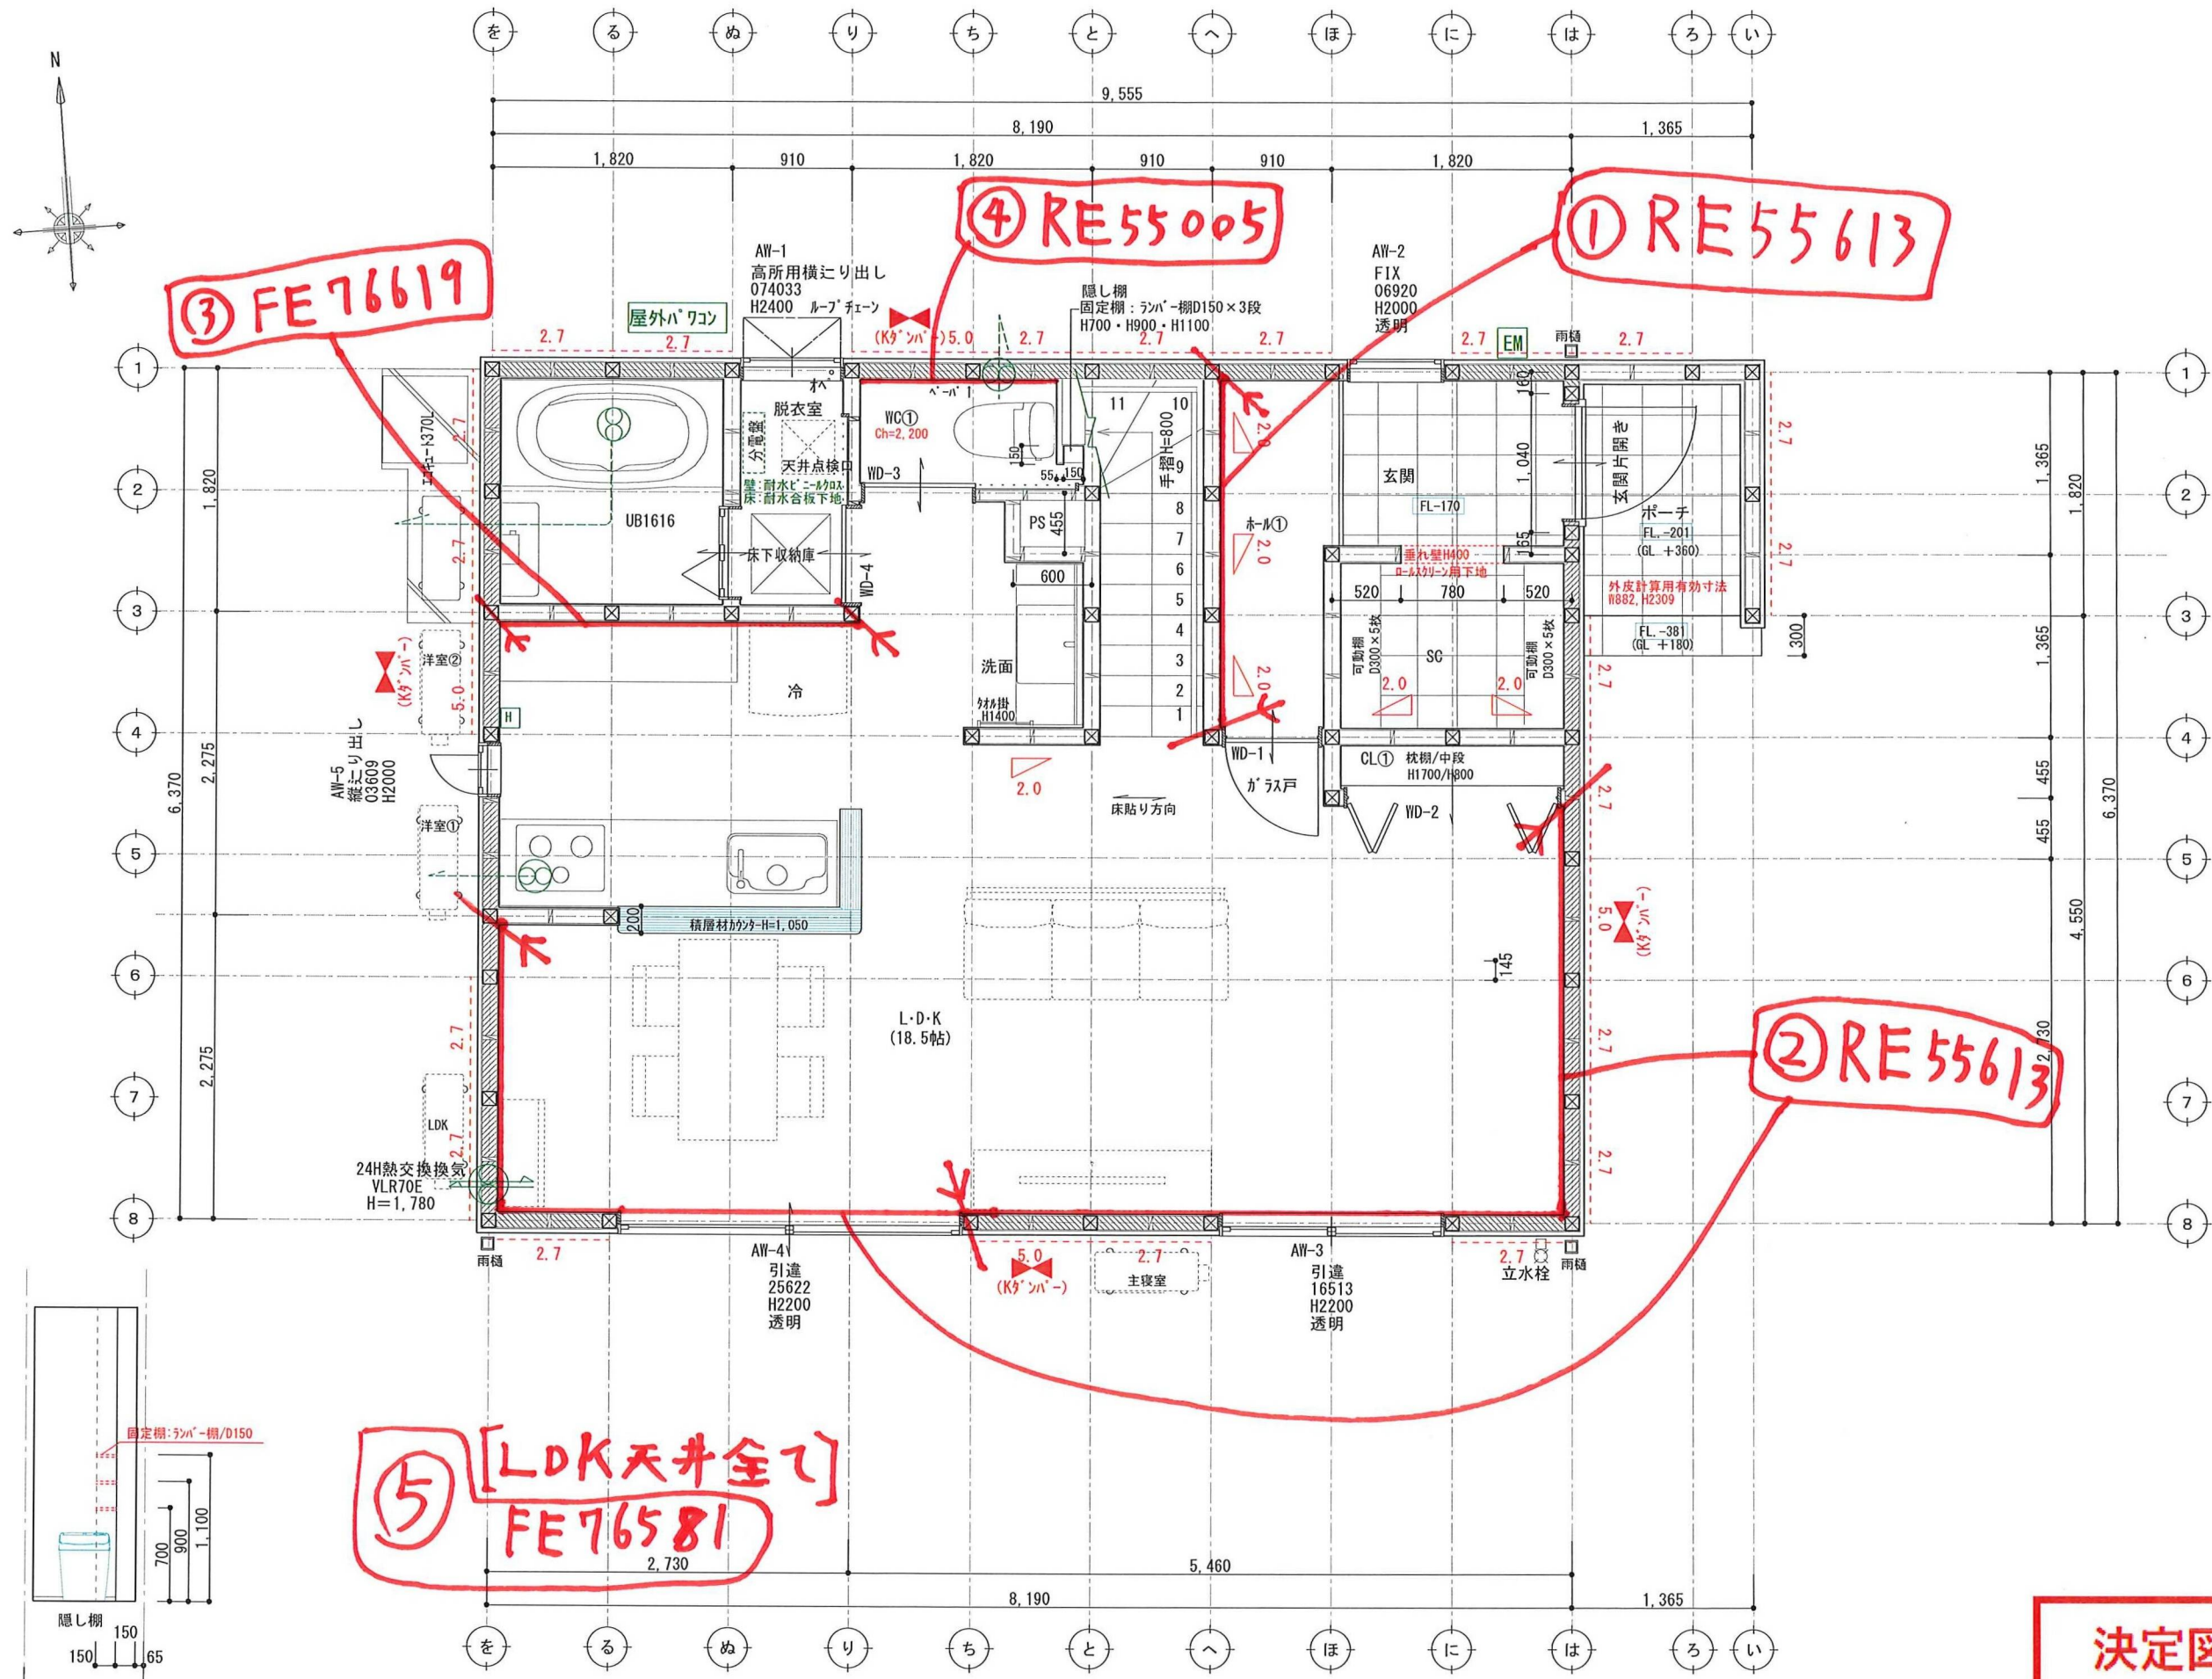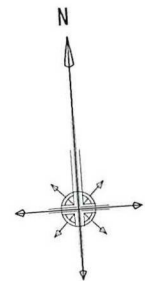

壁付け 住宅用火災報知器			数量
[H] 熱感知	電池式(単独型)		1
	露出型		
壁付け 住宅用火災報知器			数量
[S] 煙感知	電池式(単独型)		
	露出型		

※ 煙感知器は壁・梁より600mm以上離す
壁に取付ける場合、
天井から150mm以上500mm以内離す
換気扇・エアコン吹出口から1500mm以上離す
※ 全室LED照明とする。
※ 標準天井高さ2,400
※ 特記無きガラスは型ガラス

* 凡例



- ☒ 管柱 (105×105)
- ▲ Kダ'ンパ- (3.30倍 FRM-0641)
- △ 片筋違い (2.00倍 45×90) (例 左:柱脚 右:柱頭)
- ⊠ たすき掛筋違い (4.00倍 45×90)
- - - 構造用合板 (2.70倍) (t=9 タイガ-EXハイバ-)
- 床点検口
- ⊠ 天井点検口
- ⊙ 換気扇
- ⊕ 熱交換換気扇VLR-70

アドバンスシリーズ

- スマートデザイン (外部)
- 凡例
 - ① コンセント 1ヶ所
 - ② コンセント 2ヶ所
 - ③ コンセント 3ヶ所
 - ④ 1ET コンセント1ヶ所接地ターミナル付
 - ⑤ 2ET コンセント2ヶ所接地ターミナル付
 - ⑥ WP コンセント 防水型
 - ⑦ エアコン用コンセント
 - ⑧ 200V用コンセント
 - ⑨ WP 防雨入線プレート
 - ⑩ スイッチ
 - ⑪ 3路スイッチ
 - ⑫ 4路スイッチ
 - ⑬ 直結電源
 - ⑭ TV テレビ取出口
 - ⑮ TEL 電話取出口 (テレホンガイド)
 - ⑯ LAN LAN取出口 (テレホンガイド)
 - ⑰ 照明
 - ⑱ リモコン (給湯関係・ルフロ)
 - ⑲ メーター
 - ⑳ 分電盤
 - ㉑ タイム

※ACコンセント天井付け
※TVアンテナ工事
※スイッチはFL+1100、コンセントはFL+200

決定図

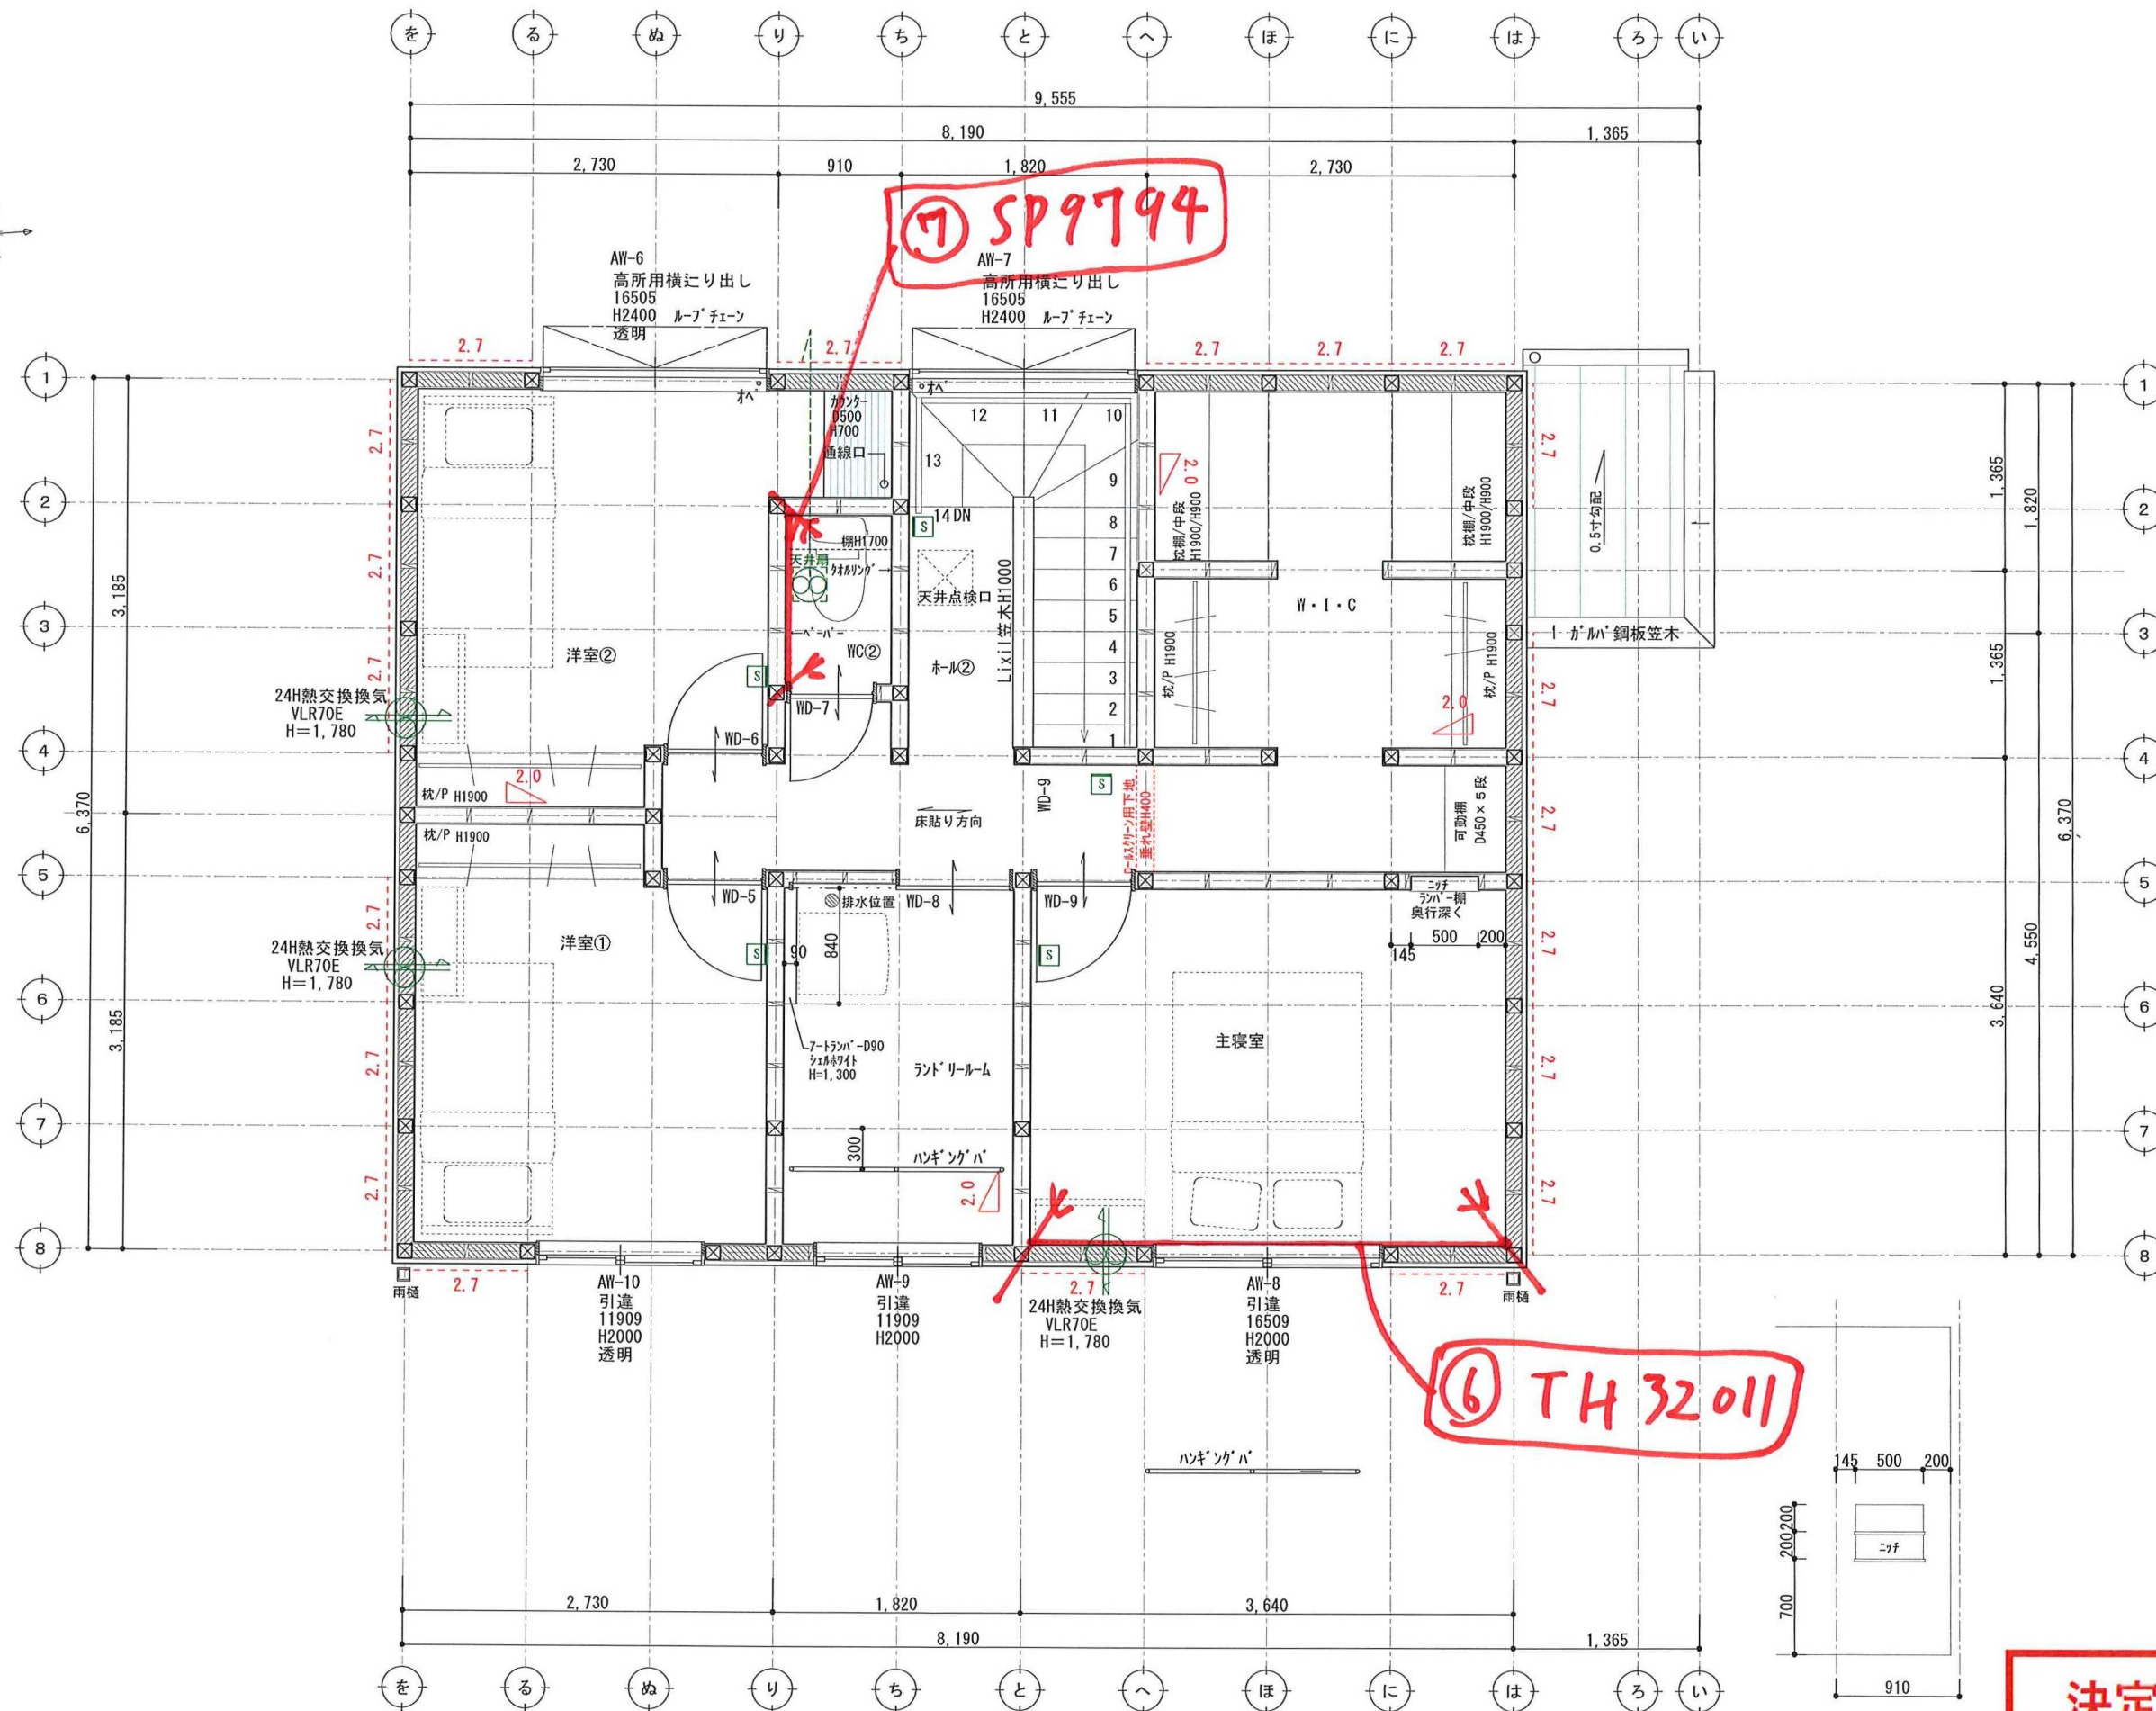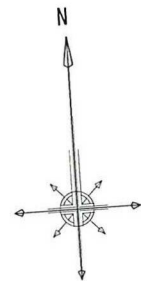

壁付け 住宅用火災報知器			数量
[H] 熱感知	熱感知器	電池式(単独型)	4
	熱感知器	露出型	
壁付け 住宅用火災報知器			数量
[S] 煙感知	煙感知器	電池式(単独型)	4
	煙感知器	露出型	

※ 煙感知器は壁・梁より600mm以上離す
壁に取付ける場合、
天井から150mm以上500mm以内離す
換気扇・エアコン吹出口から1500mm以上離す
※ 全室LED照明とする。
※ 標準天井高さ2,400
※ 特記無きガラスは型ガラス

* 凡例

- ☒ 管柱 (105×105)
- ◀▶ Kダクト (3.30倍 FRM-0641)
- △ 片筋違い (2.00倍 45×90)
(例 左:柱脚 右:柱頭)
- ◻ たすき掛筋違い (4.00倍 45×90)
- 構造用合板 (2.70倍)
(t=9 タイガ-EXハイバ-)
- ◻ 床点検口
- ◻ 天井点検口
- ⊗ 換気扇
- ⊗ 熱交換換気扇VLR-70

アドバンスシリーズ

スマートデザイン (外部)

- 凡例
- ① コンセント 1ヶ所
- ② コンセント 2ヶ所
- ③ コンセント 3ヶ所
- ④ 1ET コンセント1ヶ所接地ターミナル付
- ⑤ 2ET コンセント2ヶ所接地ターミナル付
- ⑥ WP コンセント 防水型
- ⑦ エアコン用コンセント
- ⑧ 200V用コンセント
- ⑨ WP 防雨入線プレート
- ⑩ スイッチ
- ⑪ 3路スイッチ
- ⑫ 4路スイッチ
- ⑬ 直結電源
- ⑭ TV テレビ取出口
- ⑮ TEL 電話取出口 (テレホンガイド)
- ⑯ LAN LAN取出口 (テレホンガイド)
- ⑰ 照明
- ⑱ リモコン (給湯関係・ルフロ)
- ⑲ メーター
- ⑳ 分電盤
- ㉑ チャイム

※ACコンセント天井付け
※TVアンテナ工事
※スイッチはFL+1100、コンセントはFL+200

決定図

訂正

浜岡一級総合設計事務所
一級建築士事務所 静岡県知事登録第(10)2441号
一級建築士 大臣登録第365879号 西原利昌

PG HOUSE
ピージーハウス

株式会社 LIFEFUND InDesign office 一級建築士事務所
事務所登録(2)第7595号 一級建築士登録 第179770号 鈴木 達男
〒432-8023 静岡県浜松市中央区鶴江3丁目70番23号

年月日
2025.3.8
縮尺
1/50

件名
西野敬一郎様・さやか様邸 新築工事
図名
2階平面図

設計	IC	工事	図番
倉田		青島	3-2